

**UCHWAŁA NR VIII/57/2015
RADY MIEJSKIEJ W MROCZY**

z dnia 24 kwietnia 2015 r.

w sprawie nadania nazwy rondu w ciągu obwodnicy miasta Mrocza

Na podstawie *art. 18 ust. 2 pkt 13 ustawy z dnia 8 marca 1990r. o samorządzie gminnym (t.j. Dz. U. z 2013r. poz. 594 ze zm.¹⁾*; uchwala się, co następuje:

§ 1. Nadaje się nazwę:

1) „Nakielskie” - rondu zlokalizowanemu na części działek nr 937/1 oraz 964/1 obręb Mrocza.

§ 2. Lokalizację ronda określa załączniki graficzny do uchwały.


§ 3. Wykonanie uchwały powierza się Burmistrzowi Miasta i Gminy Mrocza.

§ 4. Uchwała wchodzi w życie po upływie 14 dni od dnia ogłoszenia w Dzienniku Urzędowym Województwa Kujawsko – Pomorskiego.

**PRZEWODNICZĄCY
RADY MIEJSKIEJ**

Andrzej Brzóska

¹⁾ Zmiany tekstu jednolitego wymienionej ustawy zostały ogłoszone w Dz. U. z 2013r. poz. 645 i poz. 1318, oraz z 2014r. poz. 379 i poz. 1072

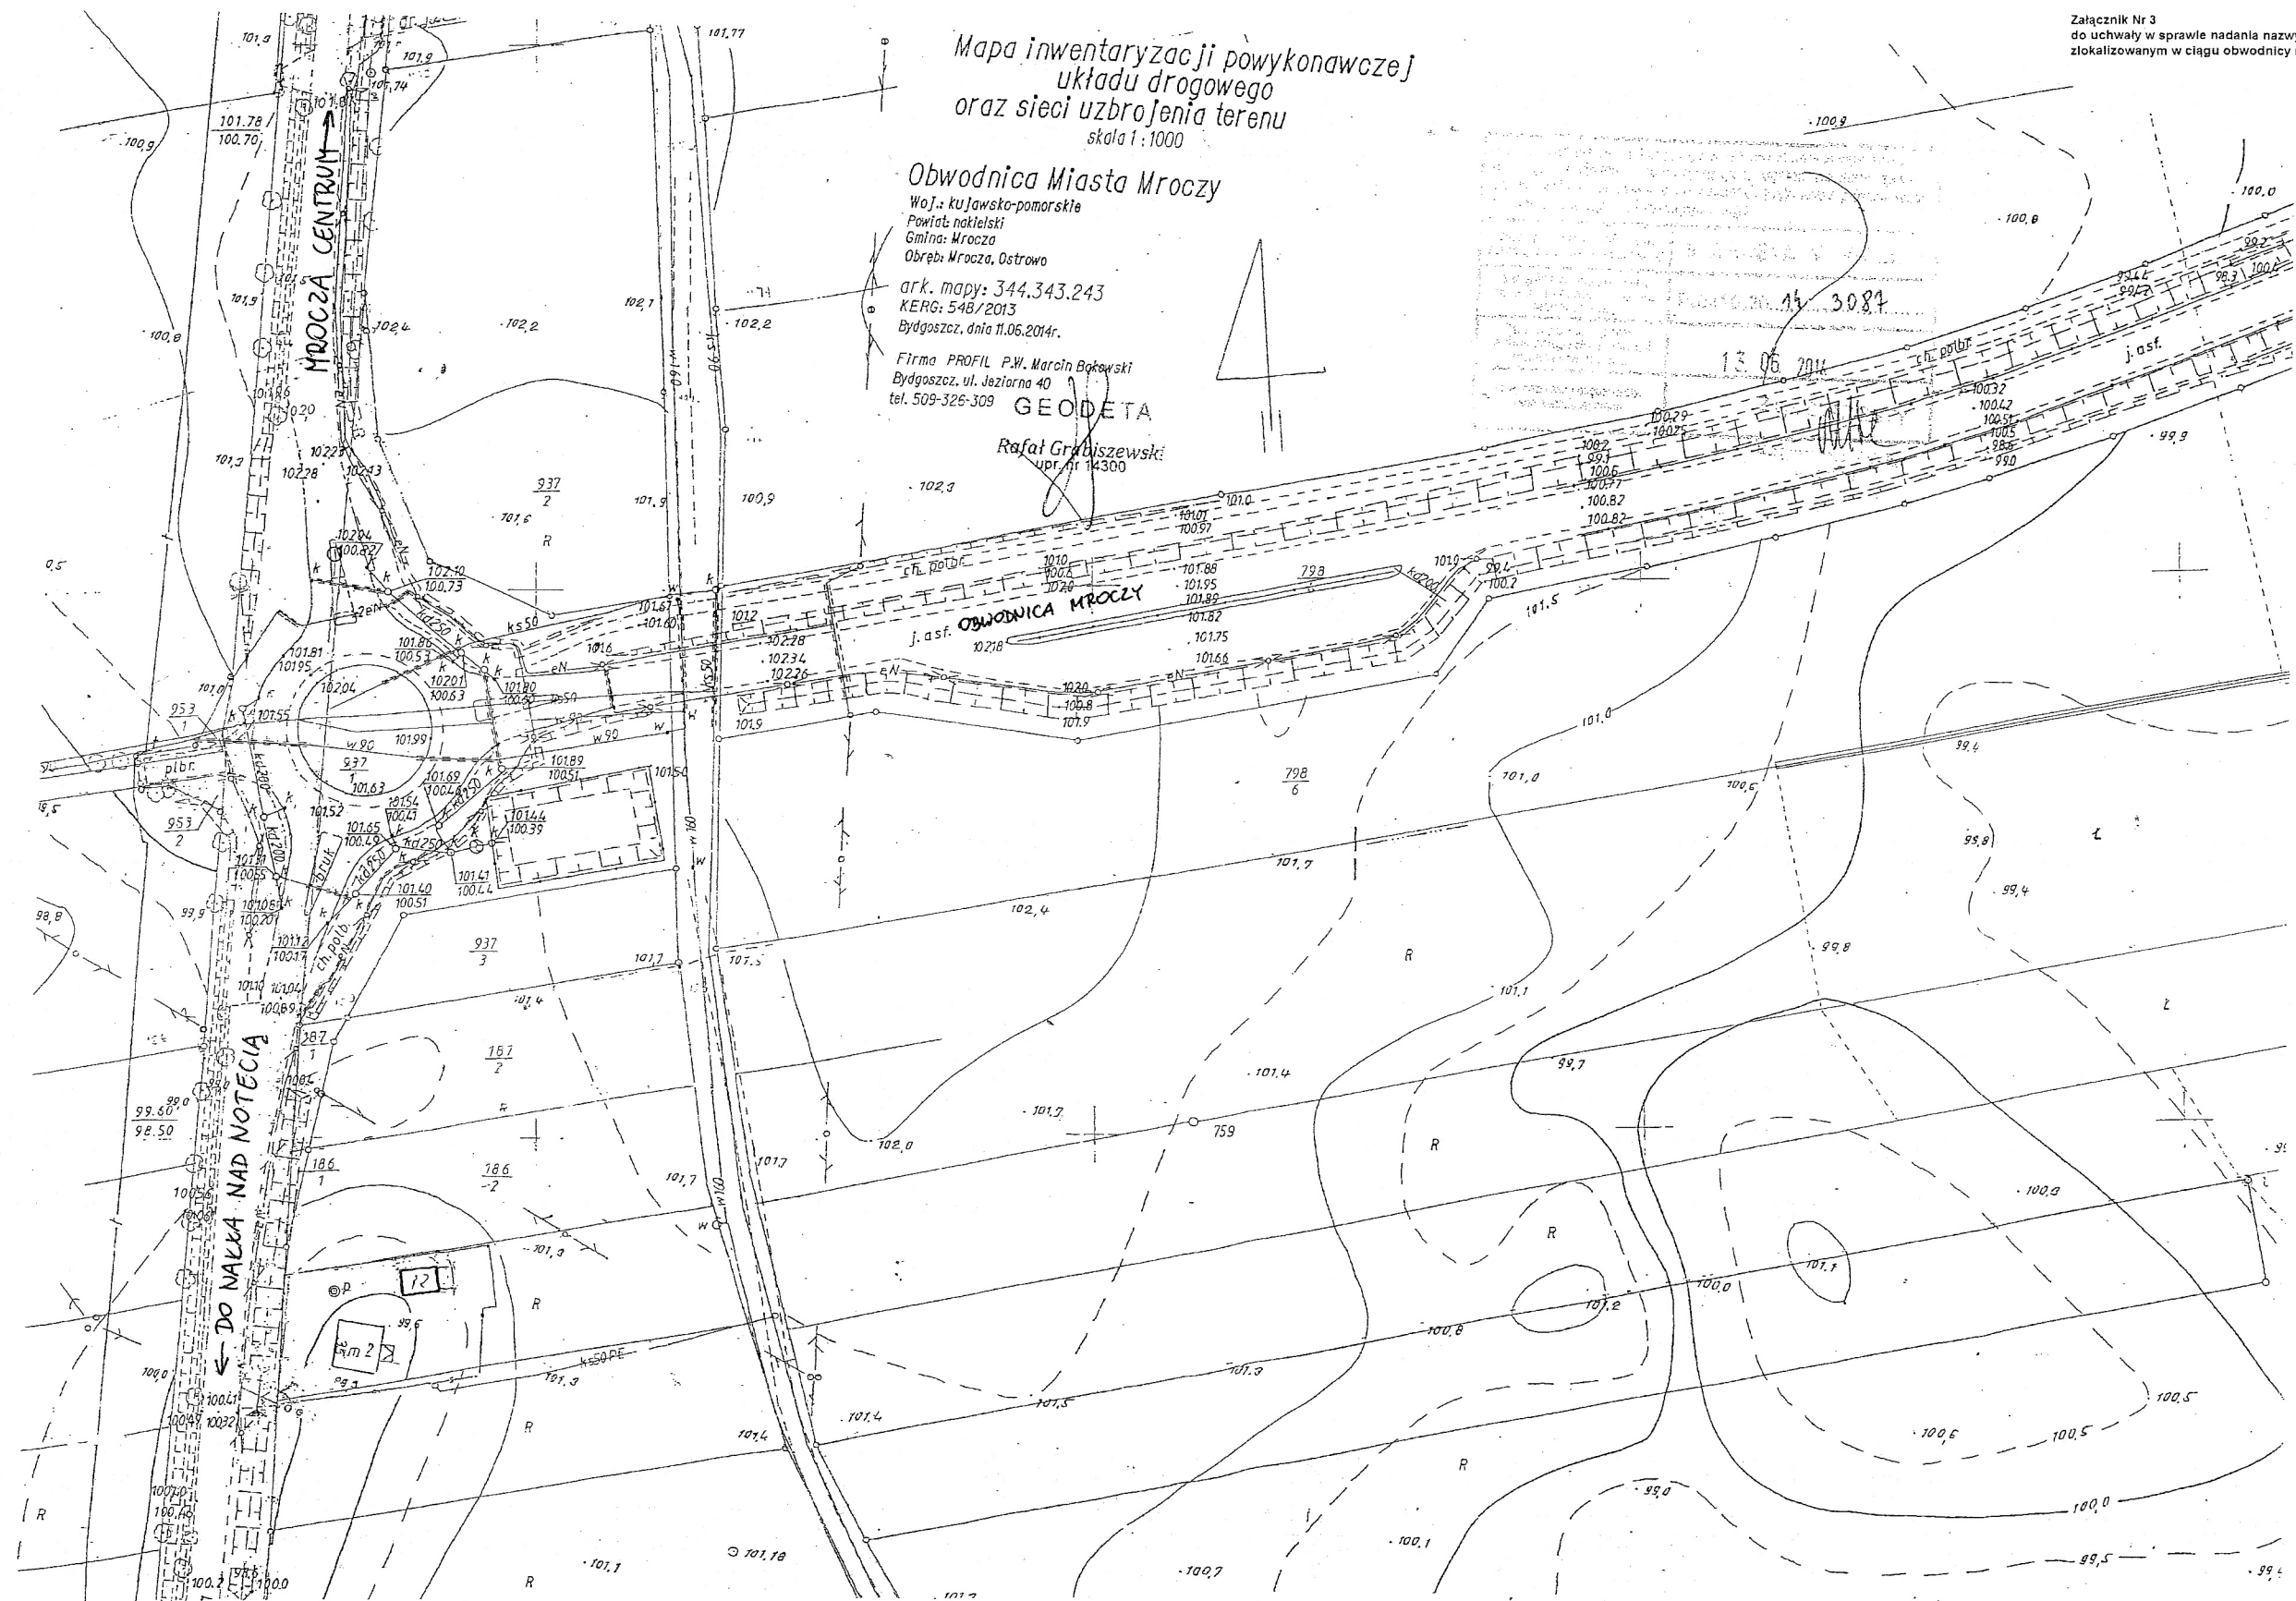

Mapa inwentaryzacji powykonawczej
układu drogowego
oraz sieci uzbrojenia terenu
skala 1:1000

ark. mapy: 344.343.243
KRG: 548/2013
Bydgoszcz, dnia 11.06.2014r.

Firma PROFIL P.W. Marcin Bokowski

GEODETA

upr. nr 14300

Załącznik Nr 3

UZASADNIENIE

Zgodnie z art. 18 ust. 2 pkt 13 ustawy z dnia 8 marca 1990r. o samorządzie gminnym do wyłącznej właściwości gminy należy podejmowanie uchwał w sprawie nadania nazw ulic, placów oraz rond. W związku z faktem, że ronda zlokalizowane w ciągu nowo wybudowanej obwodnicy miasta Mrocza nie mają nadanej nazwy, zachodzi możliwość nadania im nazw. Proponowana nazwa ronda wynika z konsultacji z mieszkańcami oraz organizacjami pozarządowymi. Ma więc poparcie lokalnej społeczności.

**PRZEWODNICZĄCY
RADY MIEJSKIEJ**

Andrzej Brzóska